


DŮM J3  
±0.000=285.500

DŮM J4  
typ Y5  
±0.000=285.500

DŮM J5  
typ Y3  
±0.000=286.000

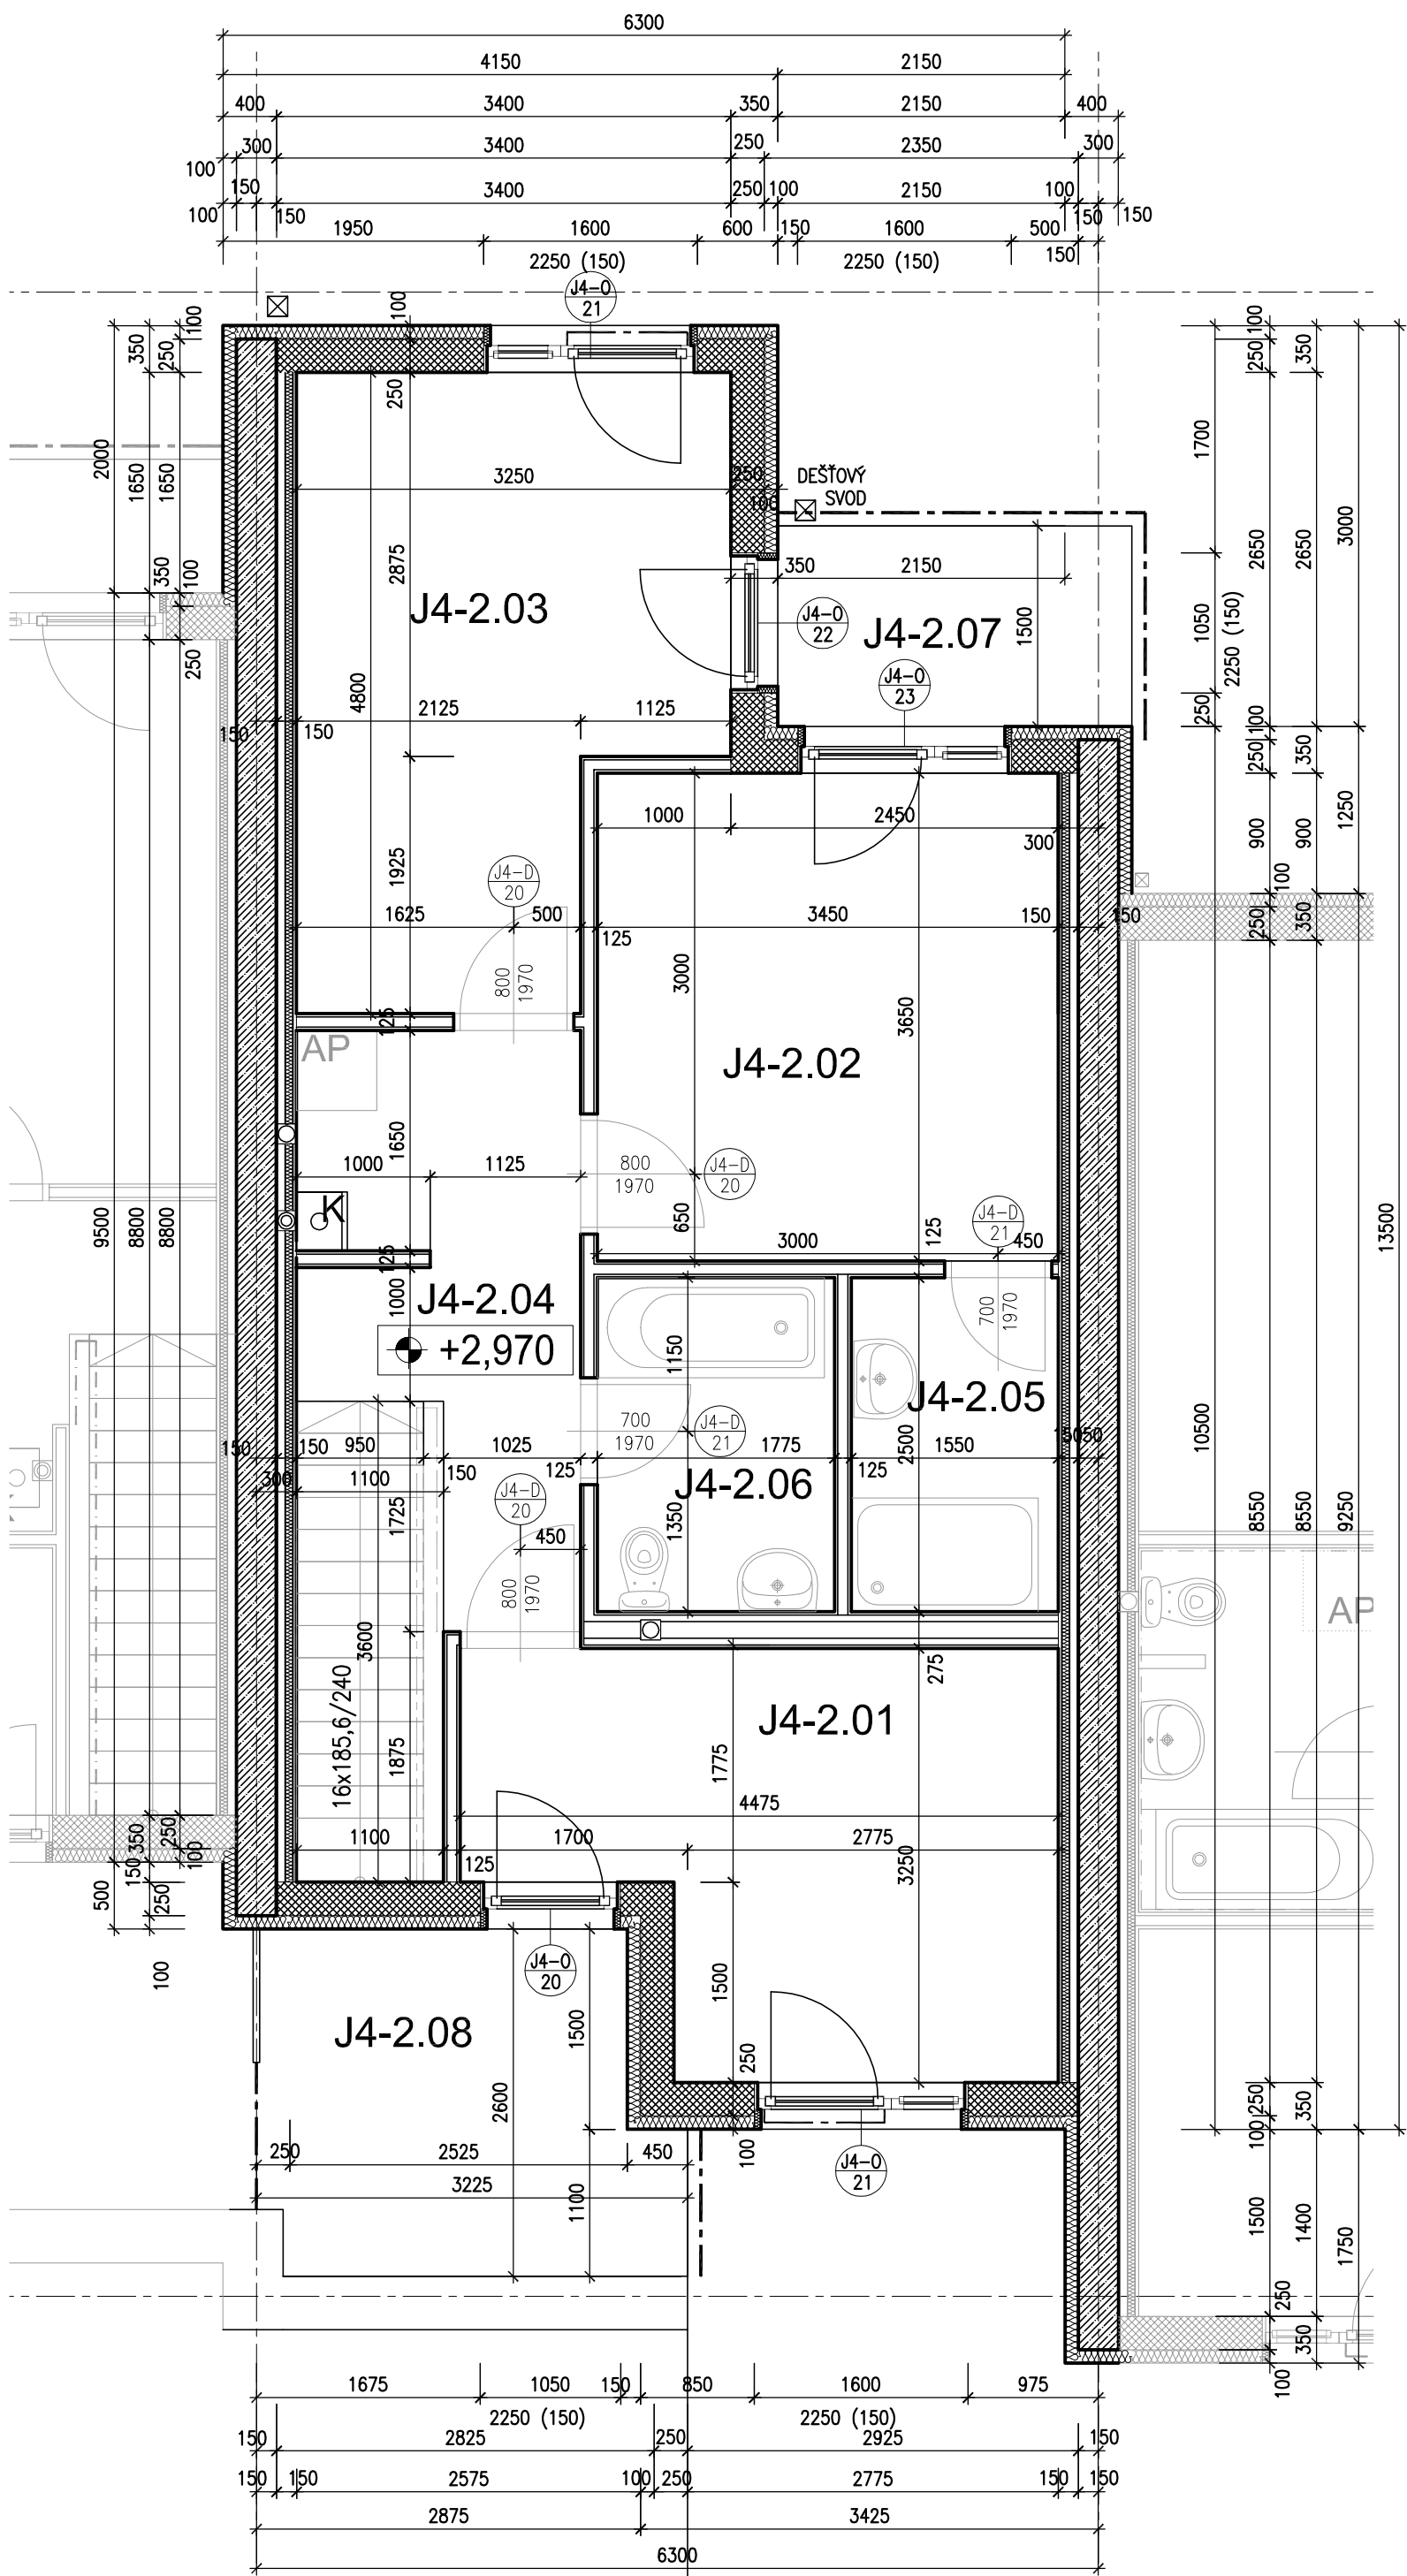


TABULKA MÍSTNOSTÍ

| ČÍSLO MÍSTNOSTI | NÁZEV MÍSTNOSTI | PLOCHA [m2] | OZNAČENÍ PODLAHY | POVRCH STĚN   | SOKL        | POVRCH STROPU | S.V. [m] |
|-----------------|-----------------|-------------|------------------|---------------|-------------|---------------|----------|
|                 |                 |             | POVRCH PODLAHY   | DRUH OBKLADU  |             |               |          |
| J4-2.01         | POKOJ           | 12,30       | P                | OMITKA, MALBA | -           | SDK, MALBA    | -        |
| J4-2.02         | POKOJ           | 12,78       | P                | OMITKA, MALBA | -           | SDK, MALBA    | -        |
| J4-2.03         | POKOJ           | 13,74       | P                | OMITKA, MALBA | -           | SDK, MALBA    | -        |
| J4-2.04         | CHODBA          | 7,54        | P                | OMITKA, MALBA | -           | SDK, MALBA    | -        |
| J4-2.05         | KOUPELNA        | 3,88        | P                | OMITKA, MALBA | -           | SDK, MALBA    | -        |
| J4-2.06         | KOUPELNA        | 4,44        | P                | OMITKA, MALBA | -           | SDK, MALBA    | -        |
| J4-2.07         | TERASA          | 4,16        | P                | -             | OPLECHOVÁNÍ | -             | -        |
| J4-2.07         | TERASA          | 7,77        | BETONOVÁ DLAŽBA  | -             | OPLECHOVÁNÍ | -             | -        |

LEGENDA MATERIÁLŮ:

- ztracené bednění BUILDING 30/50/25
- POROTHERM 24 P+D
- vnitřní SDK příčky (tl.125mm a 275mm)

OBJEKT J4 ±0.000=285.500

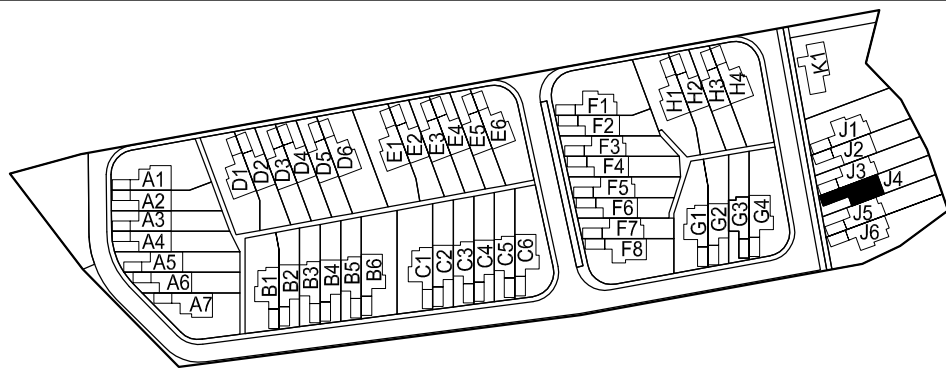

|   |                                  |                                       |                              |
|---|----------------------------------|---------------------------------------|------------------------------|
| IND                                                                                                   | POPIS ZMĚNY                      | DATUM                                 | PROVEDL                      |
| SKUTEČNÉ PROVEDENÍ                                                                                    |                                  |                                       |                              |
|   |                                  |                                       |                              |
|   |                                  |                                       |                              |
| 266 01 Beroun 2, V Hlinských 1548 442 311 740 111<br>www.spektra-beroun.cz spektra@spektra-beroun.cz  |                                  |                                       |                              |
| Odběratel VÍLOVÁ ČTVRŤ LEVÍN, s.r.o., Havlíčkova 1735, 266 01 Beroun                                  |                                  |                                       |                              |
| Zakázka VÍLOVÁ ČTVRŤ HŘEBENKA                                                                         |                                  |                                       |                              |
| Stupeň                                                                                                | Dokumentace skutečného provedení | Datum                                 | 10/2009 Z.č. 3385 - 11 - 031 |
| Část                                                                                                  | Jednotlivé domy - řada "J"       | Jednatel společnosti                  | Ing. Martin Dejdar           |
| Objekt                                                                                                | Dům J4                           | Hlavní inženýr projektu               | Ing. Martin Dejdar           |
| Díl                                                                                                   |                                  | Projektant                            | Ing. Eva Knollová            |
| Název výkresu                                                                                         | Púdorys 2.NP                     | Formát                                | 4x A4                        |
|   |                                  | Měřítko                               | 1:50                         |
|   |                                  | Číslo výkresu                         | SP.J4.12.                    |
| Soubor : Z:\HARMONIE_LEVIN\dokumentace skutečného provedení\jednotlivé domy\Dům J4\J4_púdorys 1np.dwg |                                  | Datum vykreslení : 29 10 2009 10:5129 |                              |