


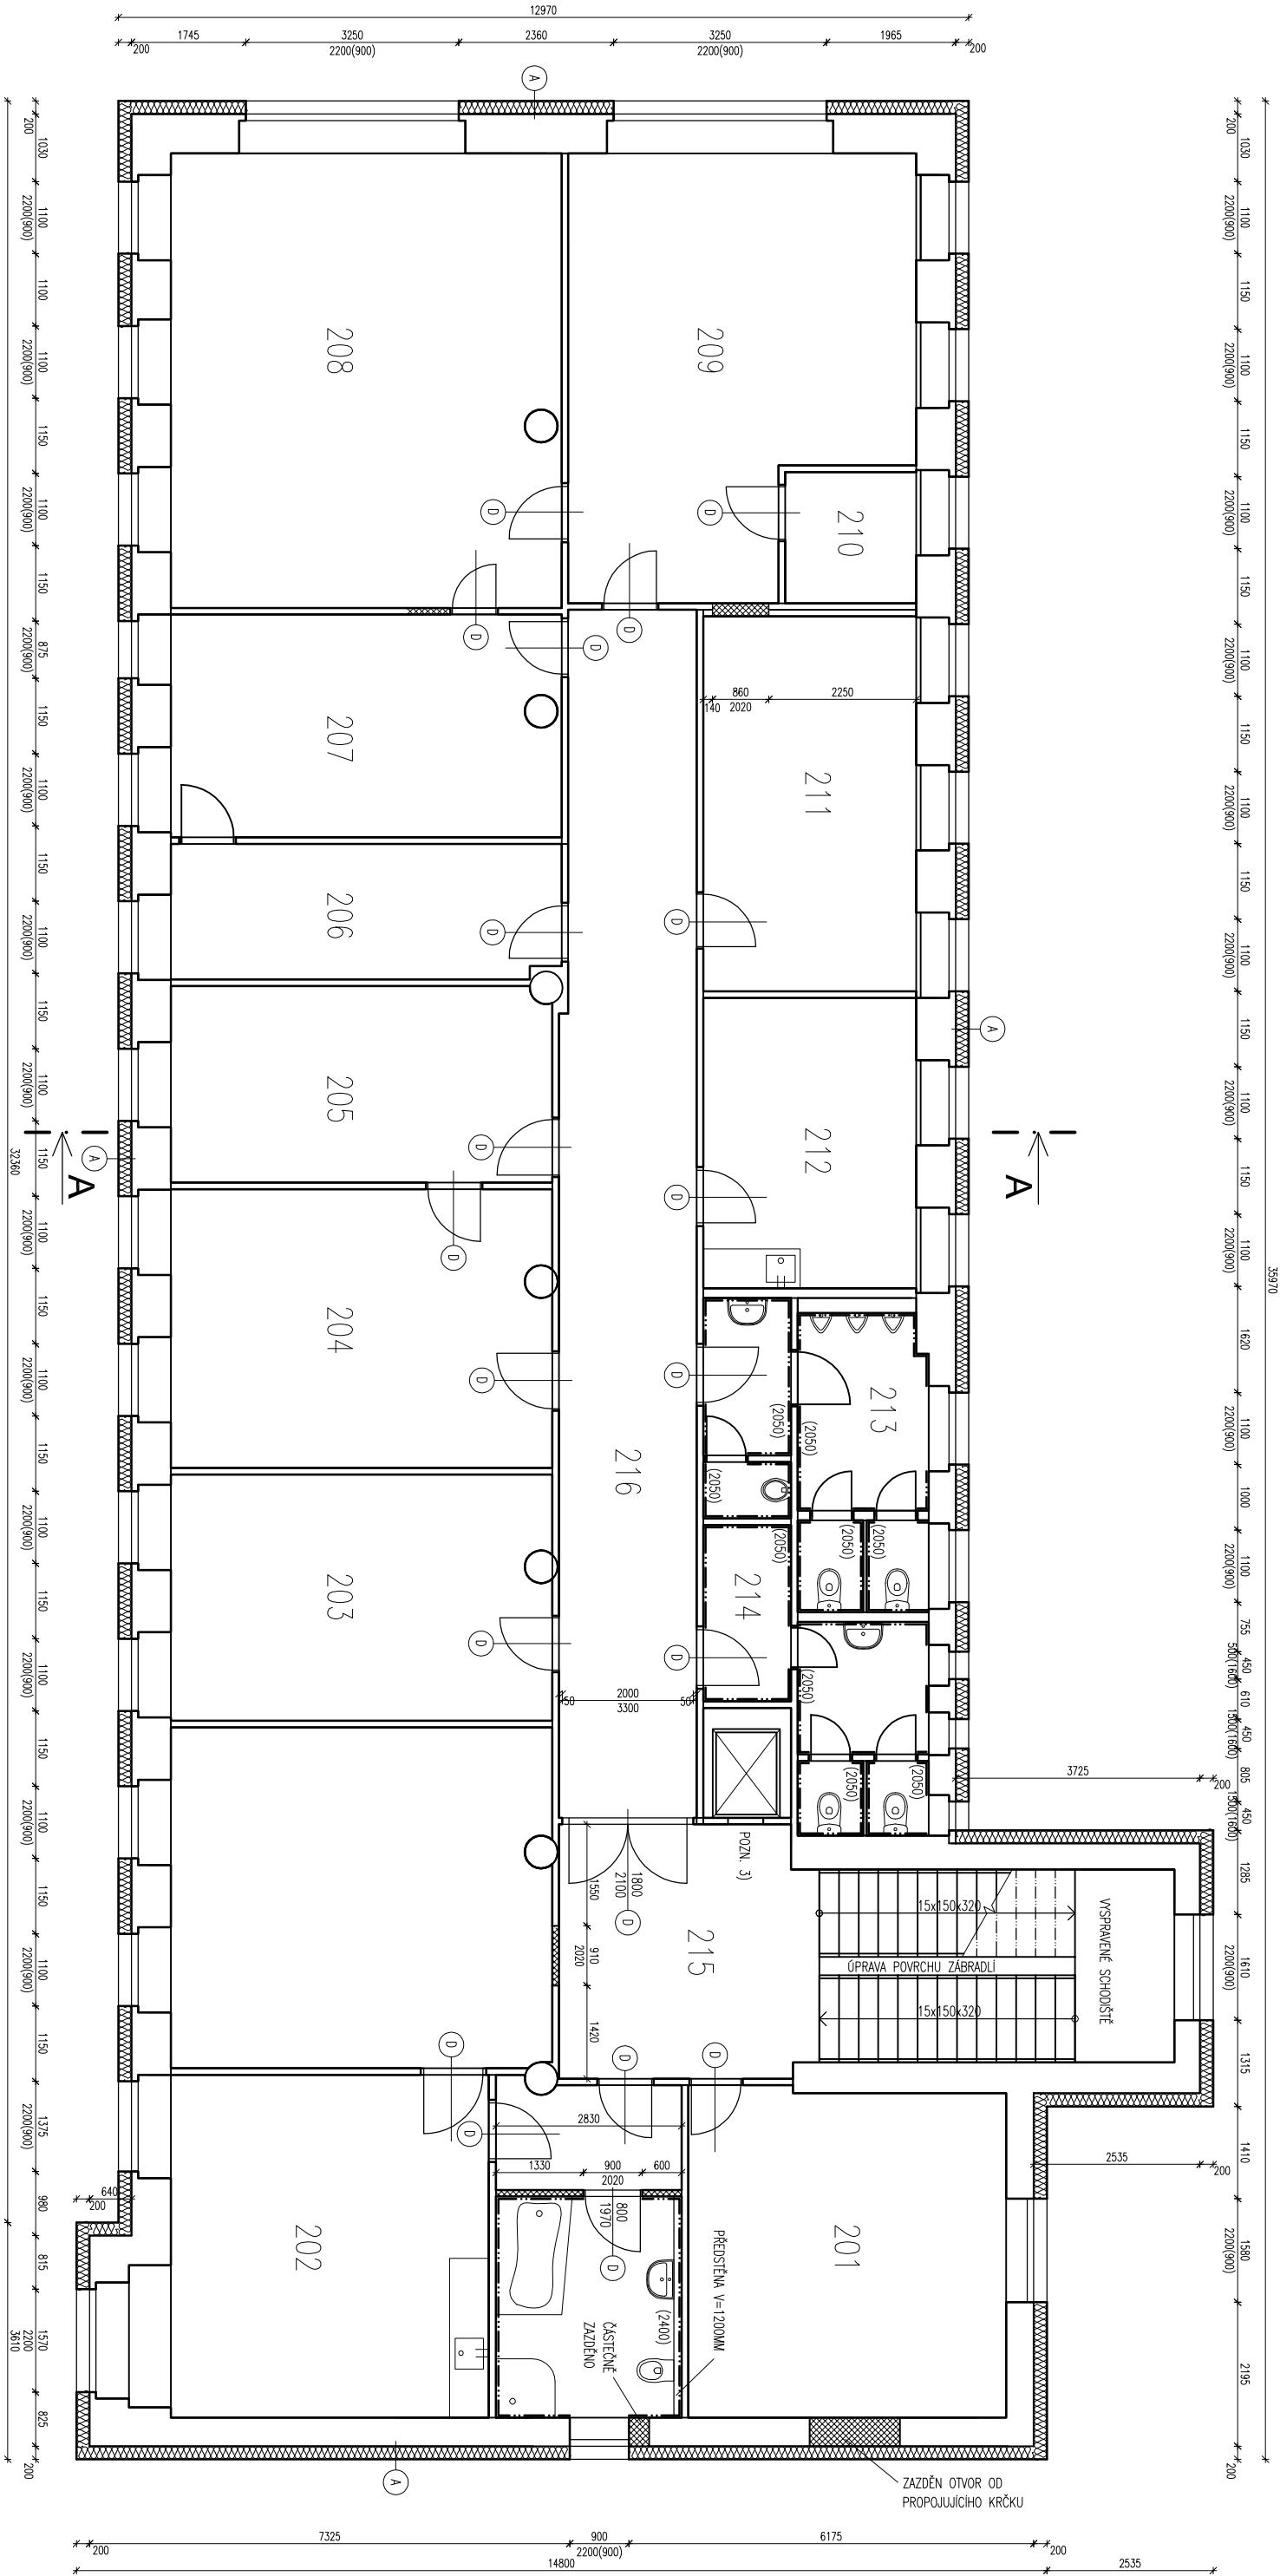

## LEGENDA MÍSTNOSTÍ

| OZN | ÚČEL MÍSTNOSTI      | POVRCH PODLAHY  | POVRCH STĚN     | POVRCH STROPU | POZNÁMKA             |
|-----|---------------------|-----------------|-----------------|---------------|----------------------|
| 201 | SPISOVNA            | PVC             | OMÍTKA          | OMÍTKA        | PODLAHOVÁ LIŠTA      |
| 202 | ATELIÉR             | PVC             | OMÍTKA / OBKLAD | OMÍTKA        | KERAM. OBKLAD (2050) |
| 203 | MÍSTNOST 203        | PVC             | OMÍTKA          | OMÍTKA        | PODLAHOVÁ LIŠTA      |
| 204 | RKNT - KANCELÁŘ     | PVC             | OMÍTKA          | OMÍTKA        | PODLAHOVÁ LIŠTA      |
| 205 | RKNT - SKLAD        | PVC             | OMÍTKA          | OMÍTKA        | PODLAHOVÁ LIŠTA      |
| 206 | MÍSTNOST 206        | PVC             | OMÍTKA          | OMÍTKA        | PODLAHOVÁ LIŠTA      |
| 207 | MÍSTNOST 207        | PVC             | OMÍTKA          | OMÍTKA        | PODLAHOVÁ LIŠTA      |
| 208 | MÍSTNOST 208        | PVC             | OMÍTKA          | OMÍTKA        | PODLAHOVÁ LIŠTA      |
| 209 | MÍSTNOST 209        | PVC             | OMÍTKA          | OMÍTKA        | PODLAHOVÁ LIŠTA      |
| 210 | MÍSTNOST 210        | PVC             | OMÍTKA          | OMÍTKA        | PODLAHOVÁ LIŠTA      |
| 211 | MÍSTNOST P11        | PVC             | OMÍTKA          | OMÍTKA        | PODLAHOVÁ LIŠTA      |
| 212 | DENNÍ MÍSTNOST      | PVC             | OMÍTKA          | OMÍTKA        | PODLAHOVÁ LIŠTA      |
| 213 | WC MUŽI             | KERAM. DLAŽBA   | OMÍTKA          | OMÍTKA        | KERAM. OBKLAD (2050) |
| 214 | WC ŽENY             | KERAM. DLAŽBA   | OMÍTKA          | OMÍTKA        | KERAM. OBKLAD (2050) |
| 215 | SCHODIŠŤOVÝ PROSTOR | TERACO / DLAŽBA | OMÍTKA          | OMÍTKA        | SOKL                 |
| 216 | CHODBA              | PVC             | OMÍTKA          | OMÍTKA        | PODLAHOVÁ LIŠTA      |

## VYSVĚTLIVKY

- A** KONTAKTNÍ ZATEPLOVACÍ SYSTÉM DESKY Z MINERÁLNÍCH VLÁKEN TL. 200 mm, SILIKON. ZATÍRANÁ SVĚTLÉ ŽLUTÁ OMÍTKA, NA STÁVAJÍCÍ KONSTRUKCI.
- D** NOVÉ VÝPLNĚ DVEŘNÍCH OTVORŮ OTVORY JE NUTNÉ PŘEMĚRIT.

## LEGENDA MATERIÁLŮ

- VYZDĚNO Z PÓROBETONU**
- TEPELNÁ IZOLACE - VIZ SKLADBY**
- STÁVAJÍCÍ KONSTRUKCE**

### POZNÁMKY

- VŠECHNY PŮVODNÍ ZAŘÍZOVACÍ PŘEDMĚTY V OBJEKTU NAHRAZENY NOVÝMI.
- PŮVODNÍ OKNA NAHRAZENA NOVÝMI KROMĚ OKEN VIZ VÝKRES PŮDORYSU 3.NP.
- PŮVODNÍ VÝTAH, ŠACHTA PONECHÁNA A ZAPRAVENA - NOVÁ VÝTAHOVÁ KLECA A STROJOVNA.

|                                              |                                           |                              |
|----------------------------------------------|-------------------------------------------|------------------------------|
| ARCHITEKT ČKAIT 00913                        | PROJEKTANT STAVBY                         | ODPOVĚDNÝ PROJEKTANT PROFESE |
| Ing. arch. Martin Pračka                     | Ing. arch. Martin Pračka                  | Ing. arch. Martin Pračka     |
| STATIK                                       | VÝPRACOVAL                                | KONTROLOVAL                  |
|                                              | Ing. Marek Kevlicar                       | Ing. arch. Martin Pračka     |
| INVESTOR:                                    | ROMEX s.r.o., Blatnáská 52/9, 621 00 BRNO |                              |
| MÍSTO STAVBY:                                | Mírová 87/2, Adamov, parcela st. 1106     |                              |
| STUPEŇ:                                      | DOKUMENTACE SKUTEČNÉHO PROVEDENÍ          |                              |
| REKONSTRUKCE VÝROBNÍHO OBJEKTU V OBCI ADAMOV | FORMÁT                                    | 2x A4                        |
| PŮDORYS 3. NP - SKUTEČNÝ STAV                | DATUM                                     | 03/2017                      |
|                                              | PROFESE                                   | STAVEBNÍ ČÁST                |
|                                              | MĚŘÍTKO                                   | C. VÝKRESU                   |
|                                              |                                           | 1:100                        |
|                                              |                                           | 4                            |