


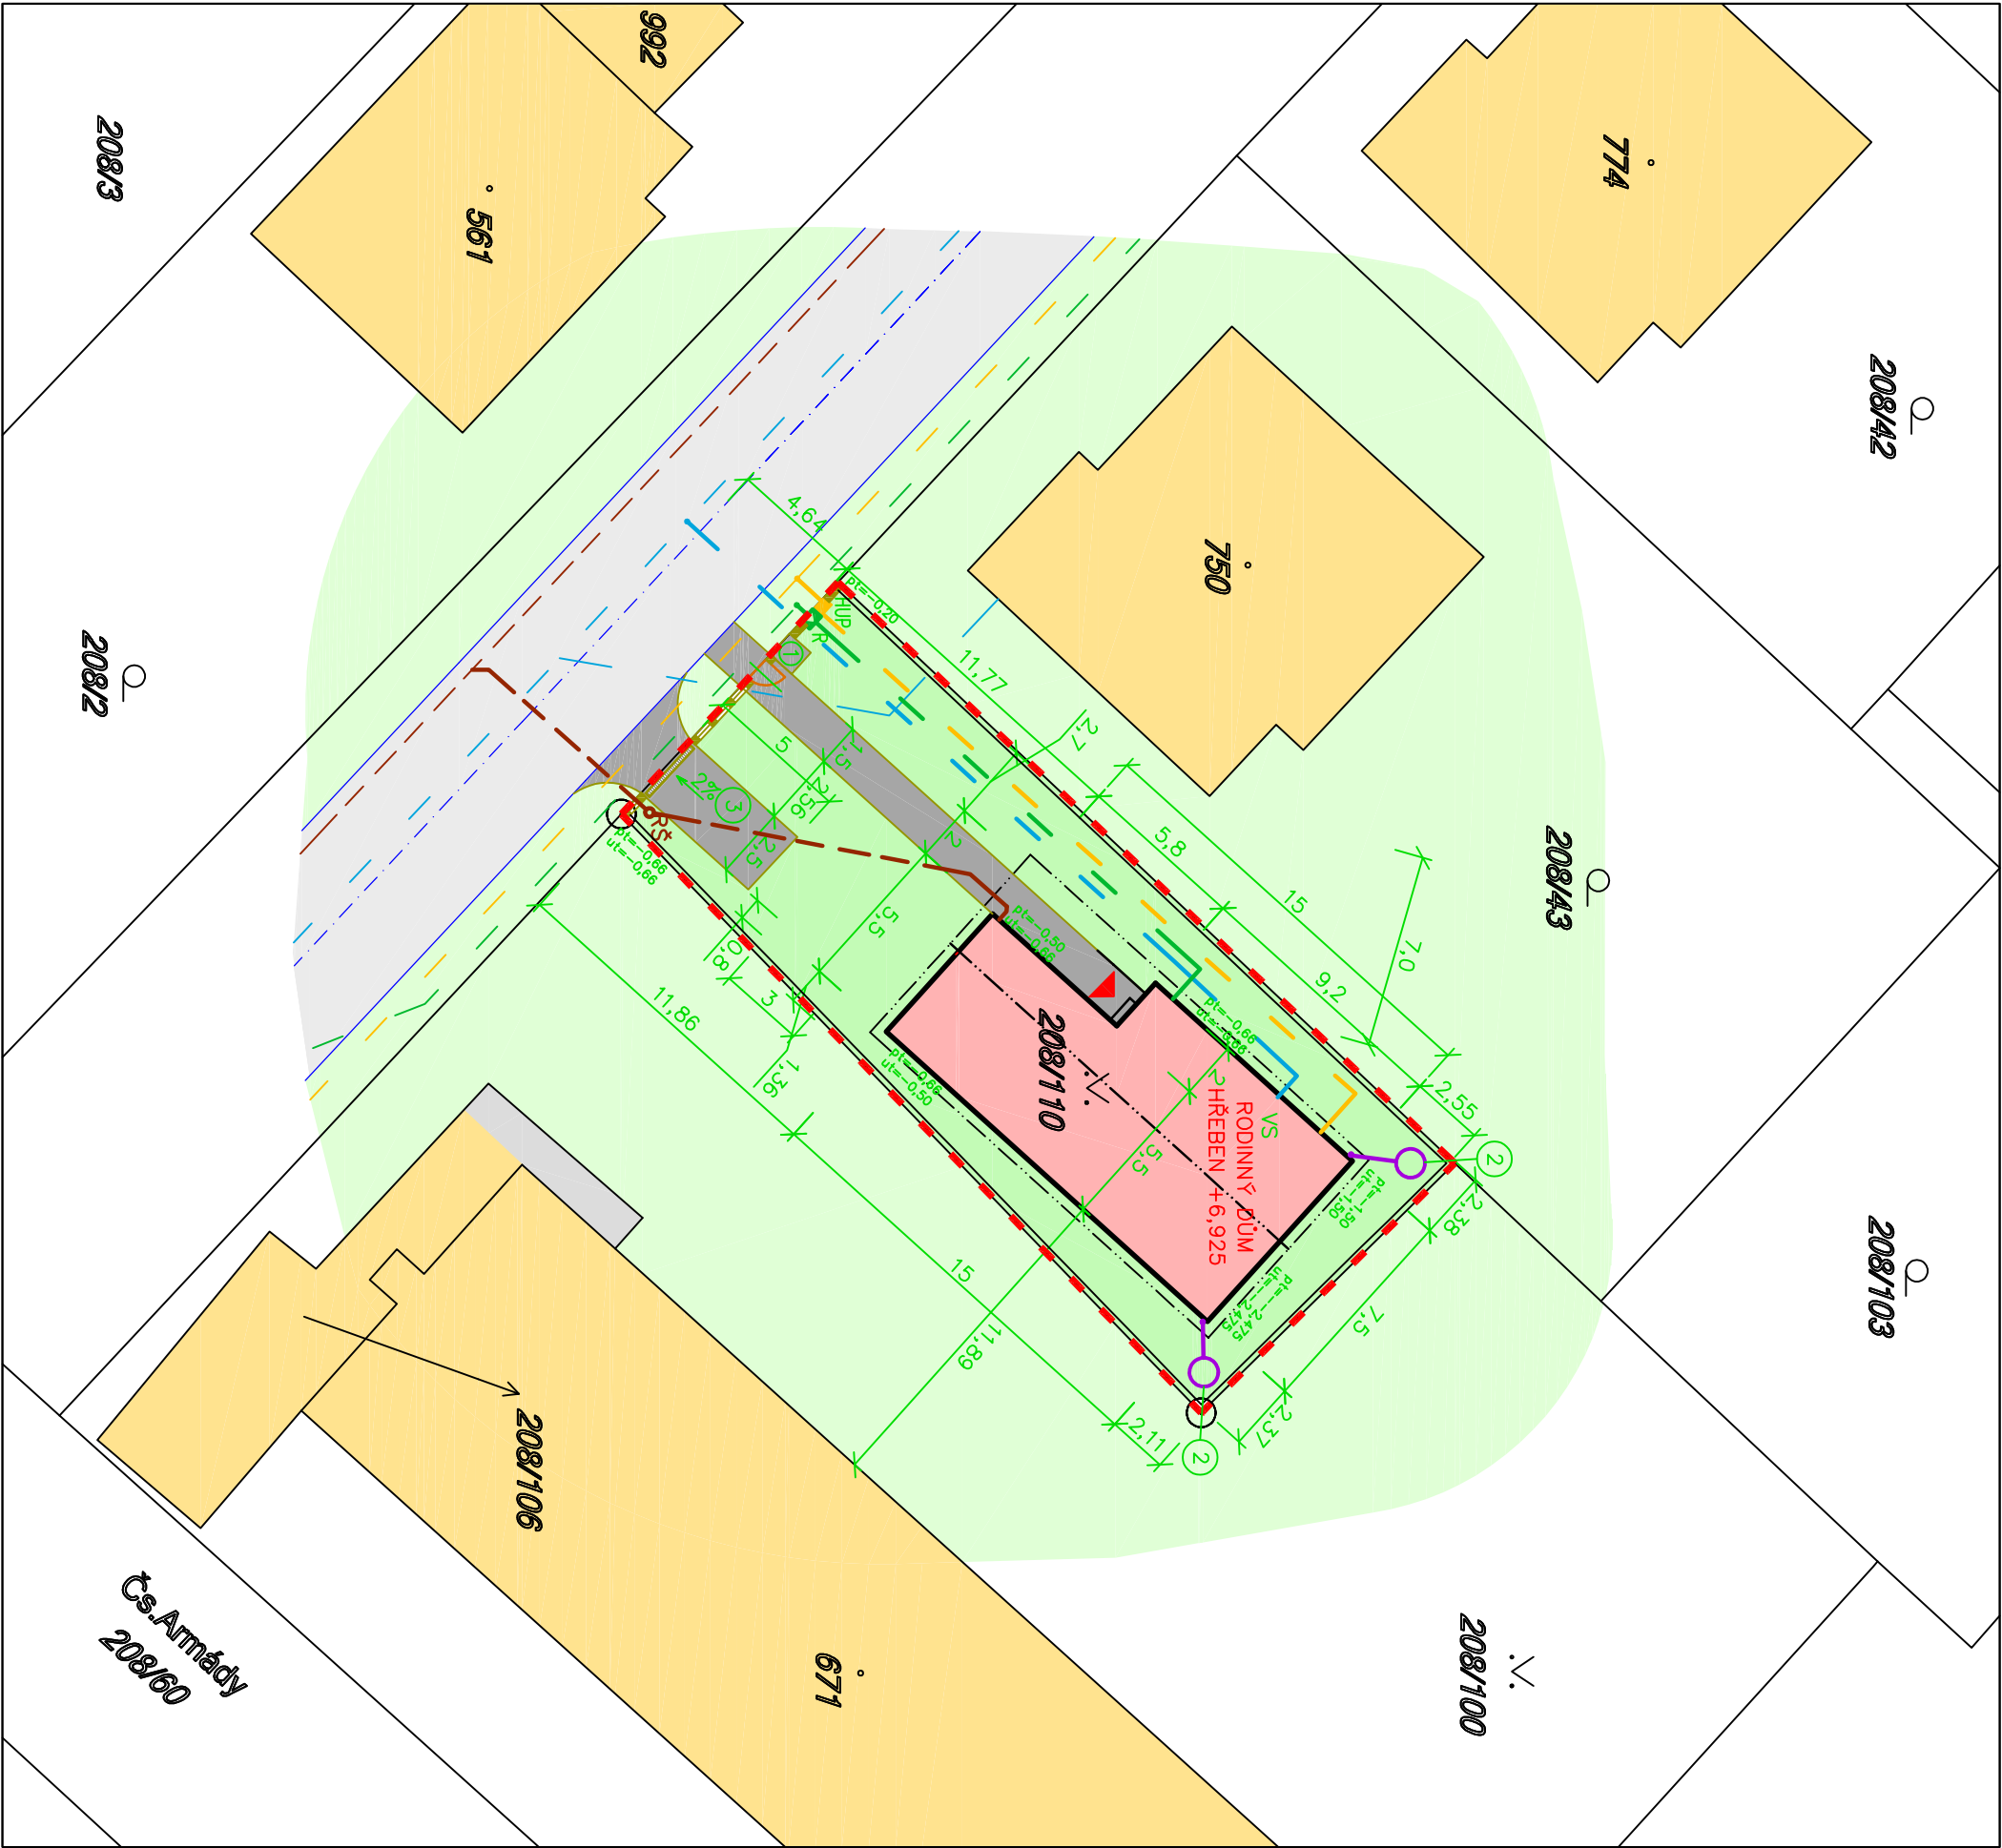


- LEGENDA STÁVAJÍCÍCH INŽENÝRSKÝCH SÍTÍ**
- KANALIZACE SPLAŠKOVÁ – KAMENINA DN 300
 - VODOVOD PITNÝ LT DN 80
 - ELEKTRO NN – PODZEMNÍ
 - PLYNOVOD STL
 - METALICKÝ KABEL 02

- LEGENDA NOVĚ NAVRŽENÝCH INŽENÝRSKÝCH SÍTÍ**
- KANALIZACE DEŠŤOVÁ – PVC DN 125
 - PŘÍPOJKA – KANALIZACE SPLAŠKOVÁ PVC DN 150 mm
 - PŘÍPOJKA – ELEKTRO NN CYKY-J 4x10
 - PŘÍPOJKA – VODOVOD PITNÝ IPE 32x3,0 mm
 - STL PLYNOVOD – IPE 32x3,7 S OCHRANNÝM OPLAŠTĚNÍM
 - NTL PLYNOVOD – IPE 32x3,7

- LEGENDA PLOCH**
- ŘEŠENÝ OBJEKT RD, parc.č. 208/110, k.ú. Luka nad Jihlavou
 - MÍSTNÍ KOMUNIKACE
 - NOVÉ ZPEVNĚNÉ PLOCHY ČÁSTEČNĚ PROPUSTNÉ (ZÁMKOVÁ DLAŽBA)
 - STÁVAJÍCÍ OBJEKTY
 - SOUKROMÁ ZELENĚ
 - STÁVAJÍCÍ ZPEVNĚNÉ PLOCHY
 - VEŘEJNÁ ZELENĚ
 - NOVÉ ZPEVNĚNÉ PLOCHY (terasa a schodiště)

LEGENDA ZNAČEK

- 1412 HRANICE A ČÍSLA KATASTRU DLE KN
- NAVRHOVANÉ OZELENĚNÍ STROMY A KEŘI
- HRANICE PARCELY INVESTORA
- VSTUP DO OBJEKTU
- NAVRHOVANÉ OPLOČENÍ ZE ZDĚNÝCH PILÍŘKŮ S VÝPLNÍ MEZI Z DŘEVĚNÝCH PRKEN VČ. VJEZDOVÉ BRÁNY A VSTUPNÍ BRANKY, VÝŠKA OPLOČENÍ 1500mm
- NOVÝ DRÁTĚNÝ PLOT, OCELOVÉ SLOUPKY VYPLNĚNÉ POPLASTOVANÝM PLETIVEM VÝŠKA OPLOČENÍ 1800 mm
- PROSTOR PRO ULOŽENÍ KOMUNÁLNÍHO ODPADU
- 1 VSAKOVACÍ OBJEKT
- 2 ODSTAVNÉ STANÍ PRO AUTOMOBIL, POUVRCH ZÁMKOVÁ DLAŽBA
- 3 ODSTAVNÉ STANÍ PRO AUTOMOBIL, POUVRCH ZÁMKOVÁ DLAŽBA
- R PŘÍPOJKOVÁ SKŘIŇ A ELEKTROMĚROVÝ ROZVADĚČ
- HUP HLAVNÍ UZÁVĚR PLYNU
- VS VODOMĚRNÁ SESTAVA UVNITŘ OBJEKTU
- RŠ NOVÁ REVIZNÍ ŠACHTA PLASTOVÁ NEPRŮLEZNNÁ DN 315 mm

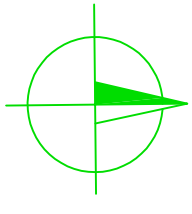

DOKUMENTACE SKUTEČNÉHO PROVEDENÍ STAVBY – ZMĚNA STAVBY PŘED DOKONČENÍM
±0,000 – 477,000 m n.m.

zodpovědný projektant		vypracoval	
ING. JOSEF PELIKÁN			
investor: Pavel Vrzáček, 1. máje 232, 58822 Luka nad Jihlavou		Ing. Josef Pelikán Husova 309 Příbrav 582 22 IČ: 459 10 006	
dkece		datum	
NOVOSTAVBA RODINNÉHO DOMU Zahradní, Luka n. Jihlavou parc. č. 208/110, k.ú. Luka nad Jihlavou		II/2022	
		účel	
		DPS	
		číslo zakázky	
04/22		měřítko	
č.v.			
obsah		SITUACE	
		1:250	
		C.2	